

A

B

C

D

E

F

CENTRALES DE LA COSTA ATLÁNTICA


SISTEMA DE OPERACIÓN EN TIEMPO REAL (SOTR) DESPACHO

ARQUITECTURA DE COMUNICACIONES


MARCELO GRASSI
Gerente de Operación
Buenos Aires Energía S.A.


Lic. NUXIA C. TACANO
Gerente de Seguridad, Higiene,
Medio Ambiente y R. Prácticas
Buenos Aires Energía S.A.

DIBUJÓ: R.R.	VERIFICÓ: A.M.	APROBÓ A.M.	OBRA: SOTR Actualización Despacho	CLIENTE: CENTRALES DE LA COSTA ATLÁNTICA	1	CONFORME A OBRA	26/05/21	R.R.	A.M.	A.M.	
REALIZADO POR: BLO INGENIERIA	TÍTULO: CARATULA			ESCALA: S/E	N° DE PLANO: 3966-PL-001	REV: 1	HOJA: 01	FECHA	ELABORO	REVISO	APROBO

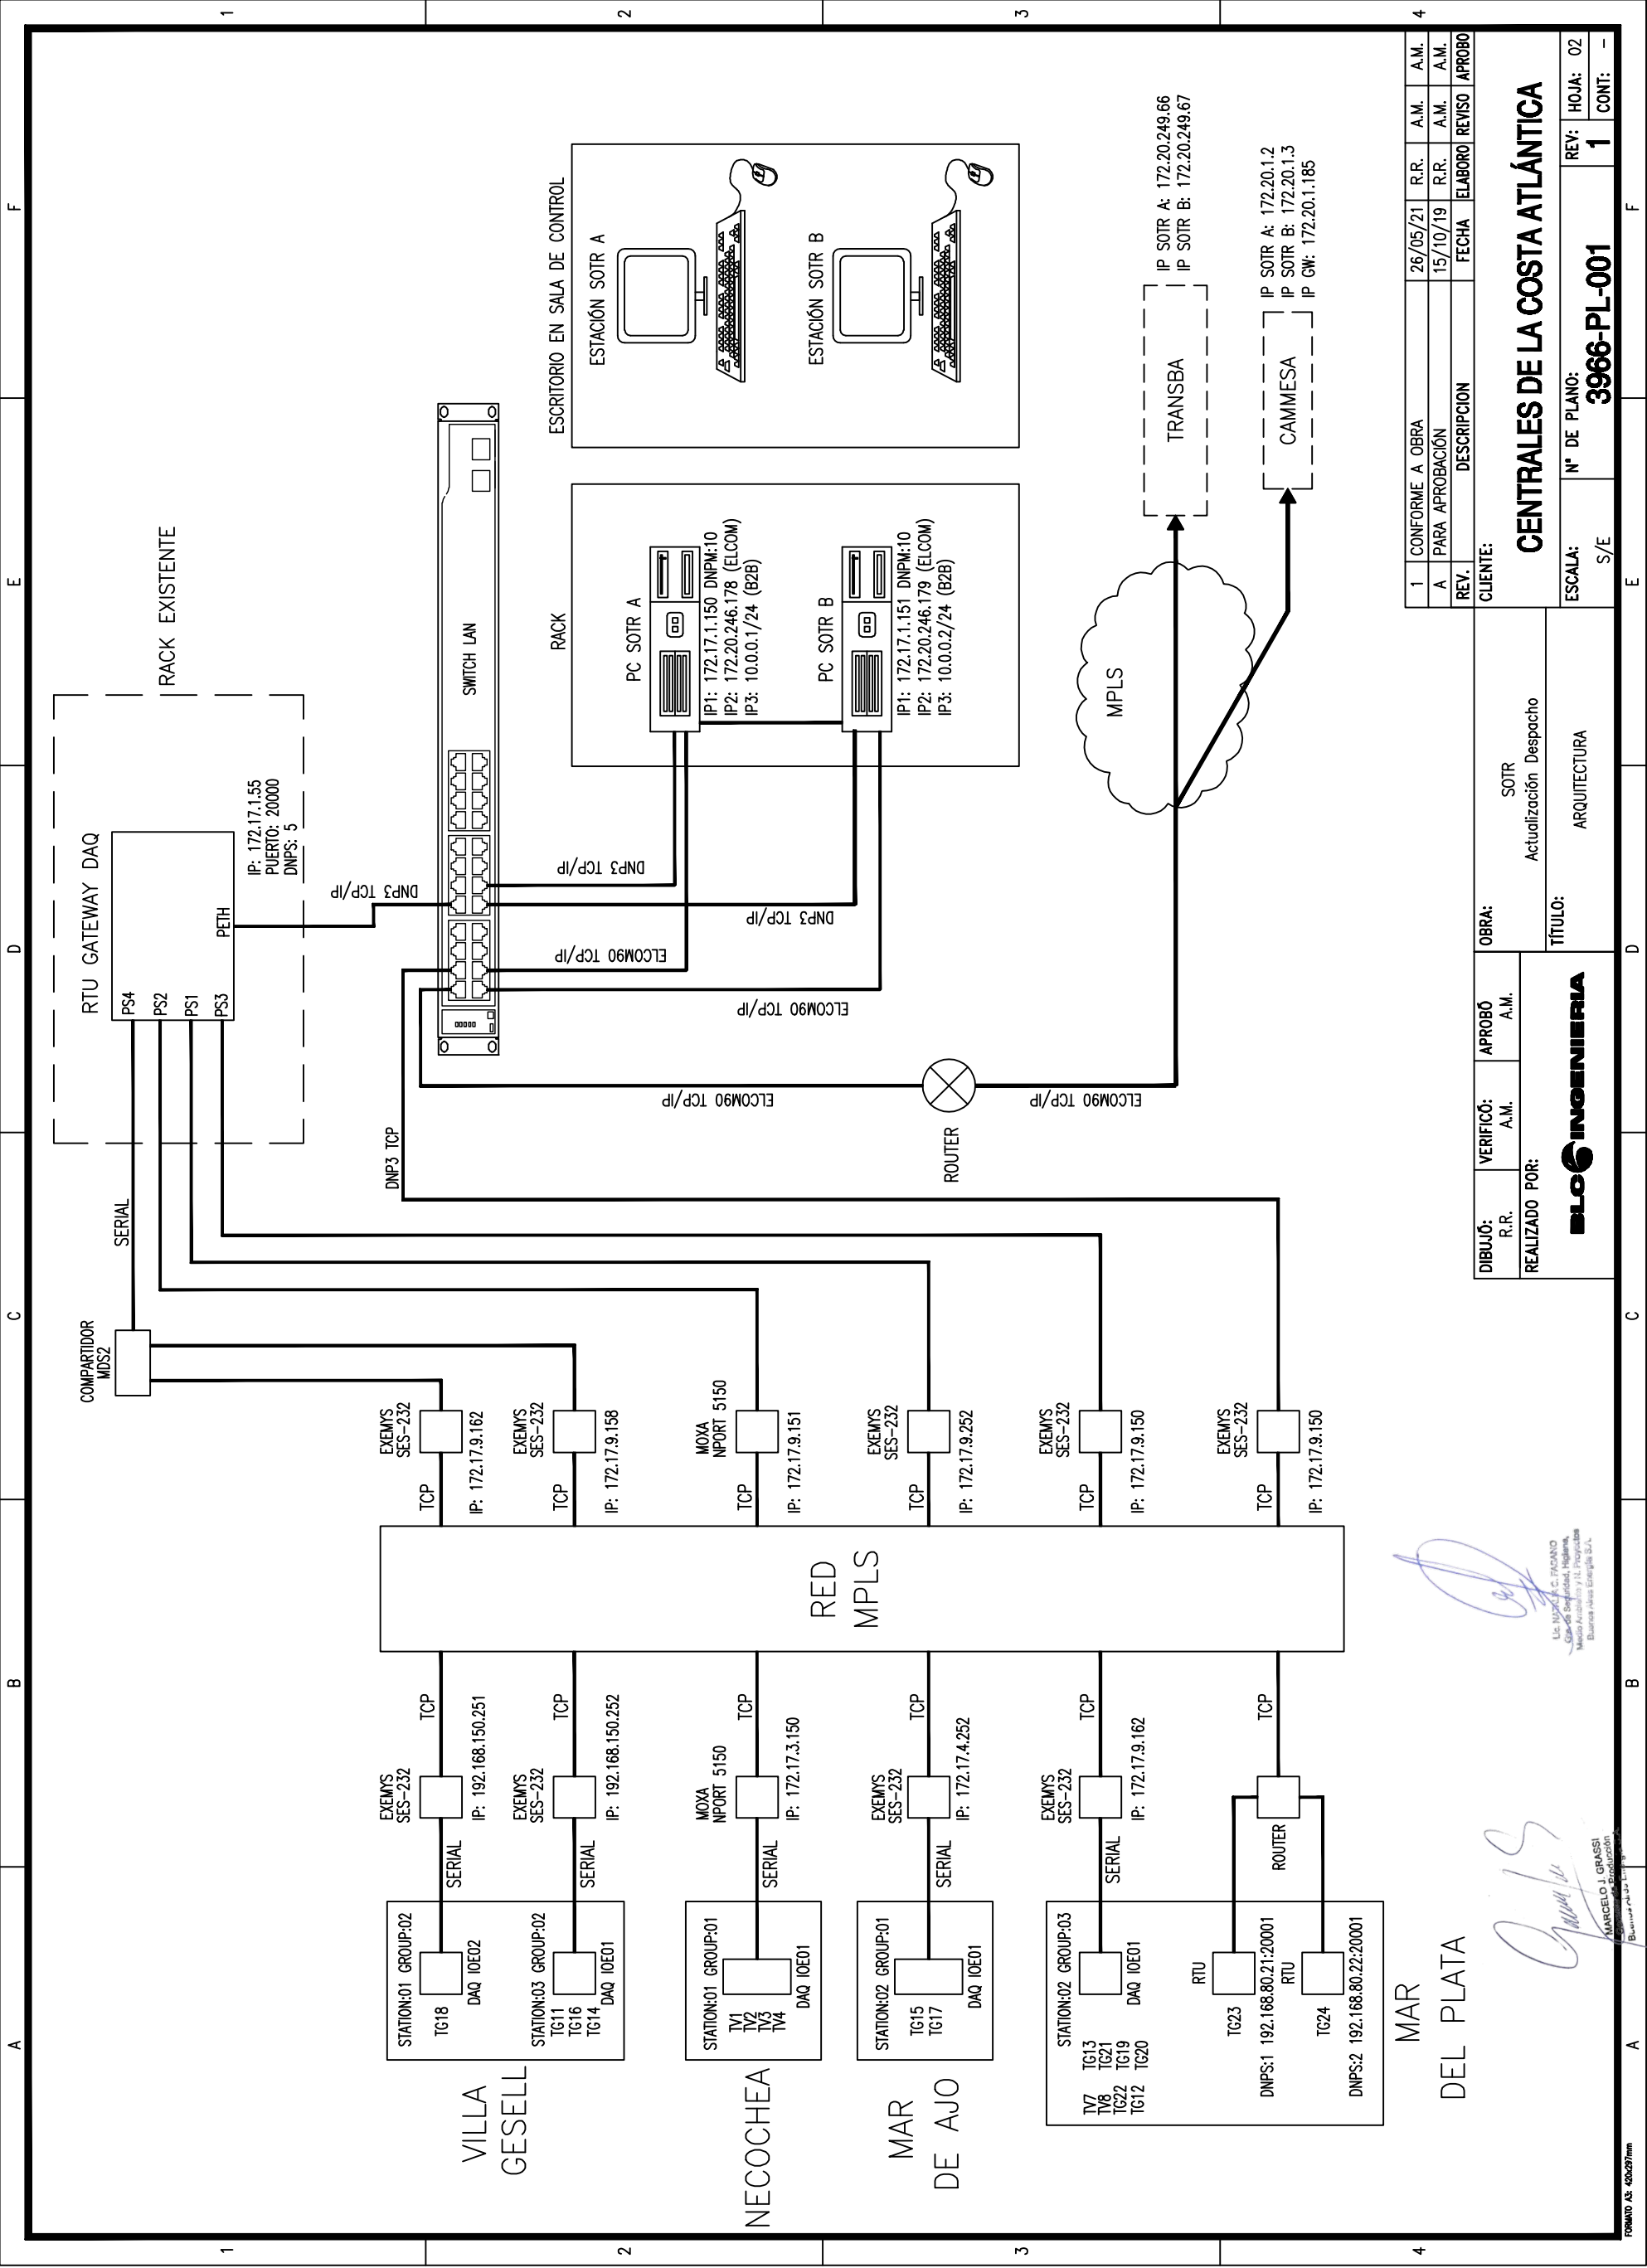

1	CONFORME A OBRA	26/05/21	R.R.	A.M.	A.M.
A	PARA APROBACIÓN	15/10/19	R.R.	A.M.	A.M.
REV.	DESCRIPCION	FECHA	ELABORO	REVISO	APROBO
CLIENTE:					
CENTRALES DE LA COSTA ATLÁNTICA					
ESCALA:	N° DE PLANO:	REV:	HOJA:		
S/E	3966-PL-001	1	02		
			CONT:		
			-		

DIBUJÓ:	VERIFICÓ:	APROBÓ:	OBRA:	SOTR
R.R.	A.M.	A.M.	Actualización	Despacho
REALIZADO POR:			TÍTULO:	ARQUITECTURA
BLO INGENIERIA				

Lic. INZ. J. C. FACIANO

MARCELO J. GRASSI
Gerente de Producción